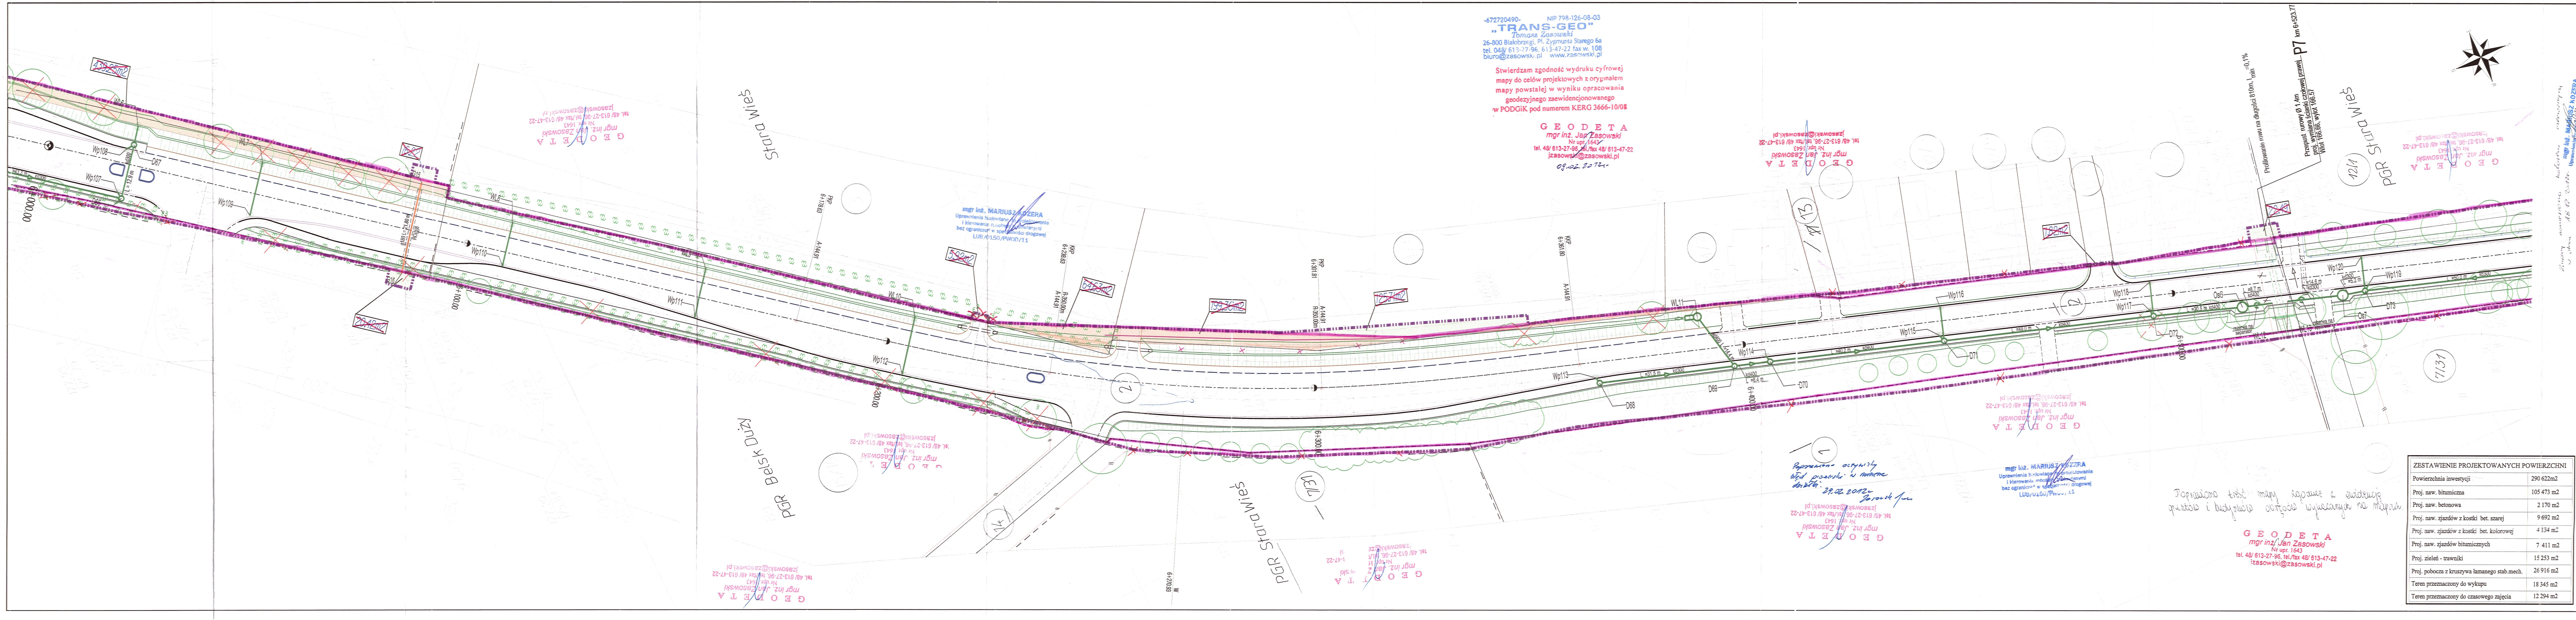

-672720490- NIP 798-126-08-03
„TRANS-GEO"
Tomasz Zasowski
26-800 Białobrzegi, Pl. Zygmunta Starego 6a
tel. 048/ 613-27-96, 613-47-22 fax w. 108
biuro@zasowski.pl www.zasowski.pl

Stwierdzam zgodność wydruku cyfrowej mapy do celów projektowych z oryginałem mapy powstałej w wyniku opracowania geodezyjnego zaewidencjonowanego w PODGiK pod numerem KERG 3666-10/08

G E O D E T A
mgr inż. Jan Zasowski
Nr upr. 1643
tel. 48/ 613-27-96, tel./fax 48/ 613-47-22
jzasowski@zasowski.pl
09.02.2012r.

Poprawiono oczywisty błąd pisarski w numerze działki.
29.02.2012r.
Zasowski Jan

Poprawiono treść mapy zgodnie z ewidencją gruntów i budynków obrębów wyrażanych na mapach.

mgr inż. MARIUSZ KOZERA
Uprawnienia budowlane do projektowania i kierowania robotami budowlanymi bez ograniczeń w specjalności drogowej
LUB/0150/PWOD/11

ARKUSZ 9 Z 19

MAZOWIECKI URZĄD WOJEWÓDZKI
w Warszawie
Wydział Infrastruktury i Środowiska
Pl. Bankowy 3/5, 00-950 Warszawa

LEGENDA:

- ▨ Działki przeznaczone do wykupu
- ▨ Działki przeznaczone do czasowego zajęcia
- ~~40,50m2~~ ~~Powierzchnia terenu przewidziana do wykupu/czasowego zajęcia~~
- ✕ ✕ ✕ ✕ Istn. sieci do likwidacji
- ═ ═ ═ Proj.rury osłonowe
- ✕ Pojedyncze drzewa i grupy do wycinki
- ✕ Pojedyncze drzewa do wycinki ze względów zdrowotnych
- ○ Drzewa liściaste istniejące
- ○○○ Liniowe nasadzenia drzew liściastych
- ○ Drzewa iglaste istniejące
- ○ Gupy krzewów liściastych i samosiewów drzew
- ○ Grupy krzewow iglastych
- ✕ ✕ ✕ Grupy do wycinki częściowej
- ᵐʷᵐʷ Żywopłoty
- ▬ linia rozgraniczająca
- ▬ ▬ ▬ Granica gmin
- ▬ ▪ ▪ ▬ Granica realizacji inwestycji
- ─ Granice działek
- ─ ─ ─ Projektowany opornik betonowy
- ━ Projektowany krawężnik betonowy
- - - - Projektowany krawężnik betonowy obniżony
- ─ Projektowane obrzeże betonowe
- ─ Opaska zieleni
- ─ Krawędź pobocza
- ═ Projektowany rów
- ▢ ▢ Azyl dla pieszych z elementów prefabrykowanych
- ═ Projektowany przepust pod drogą
- ═ Projektowany przepust ɸ400
- ═ Projektowany przepust ɸ800
- ━ Proj.kanalizacja deszczowa i przykanaliki
- ○ Proj.studnia kanalizacji deszczowej
- ▤ Projektowany wpust uliczny
- ─ Ściek przykrawężnikowy
- ━ Proj. wodociąg
- ━ Proj. gazociąg
- ─ Proj.kabel telefoniczny ziemny
- ─ Proj. linia elektryczna w ziemi
- ● Proj.słup z oprawą oświetleniową
- ● Proj.słup sieci elektrycznej
- ┬ Proj.bariera skrajna
- ┬ Proj.barieroporęcz

Zmiany naniesiono kolorem niebieskim w dniu 18.12.2012r.

ZESTAWIENIE PROJEKTOWANYCH POWIERZCHNI	
Powierzchnia inwestycji	290 622m2
Proj. naw. bitumiczna	105 473 m2
Proj. naw. betonowa	2 170 m2
Proj. naw. zjazdów z kostki bet. szarej	9 692 m2
Proj. naw. zjazdów z kostki bet. kolorowej	4 134 m2
Proj. naw. zjazdów bitumicznych	7 411 m2
Proj. zieleń - trawniki	15 253 m2
Proj. pobocza z kruszywa łamanego stab.mech.	26 916 m2
Teren przeznaczony do wykupu	18 345 m2
Teren przeznaczony do czasowego zajęcia	12 294 m2

ZAMAWIAJĄCY

Mazowiecki Zarząd Dróg Wojewódzkich w Warszawie
ul. Kruczkowskiego 3
00-380 Warszawa

WYKONAWCA

INGEROP Polska
INGEROP POLSKA SP. Z O.O.
ul. Racławicka 146 02-117 WARSZAWA
tel. (48 22.) 572 56 91 fax. (48 22) 572 56 95

Temat

Rozbudowa drogi wojewódzkiej nr 728 relacji Grójec - Nowe Miasto n/Pilicą - granica województwa, na odcinku: od km ok. 0+500 (skrzyżowanie z drogą krajową nr 7) do km 13+263,85 (granica pomiędzy gminami Belsk Duży i Mogielnica)

BRANŻA		ZESPÓŁ PROJEKTOWY	NR UPRAWNIEŃ	SPECJALNOŚĆ	PODPIS
Całość	Główny projektant	mgr inż. Sylwester Biajgo	1/02/DUW	konstrukcyjno budowlana	
Drogowa	Projektant	mgr inż. Sylwester Biajgo	1/02/DUW	konstrukcyjno budowlana	
	Sprawdzający	mgr inż. Damian Tomków	210/DOŚ/06	drogowa	
Elektroenerg. i oświetlenia	Projektant	tech. Jan Miszczak	ST-380-76	instalacje elektryczne	
	Sprawdzający	inż. Jan Jabłoński	ST-701/73	instalacje elektryczne	
Teletechnika	Projektant	inż. Małgorzata Myszko	1310/98/U	teletechnika	
	Sprawdzający	inż. Andrzej Skibiński	0746/97/U	teletechnika	
Sanitarna i odwodn. drogi	Projektant	mgr inż. Maciej Magiera	136/02/DUW	inst. w zakr. sieci, inst, i urz.: wod. i kan., ciepl., went. i gazowych	
	Sprawdzający	mgr inż. Małgorzata Magiera	109/02/DUW	inst. w zakr. sieci, inst, i urz.: wod. i kan., ciepl., went. i gazowych	
Konstrukcyjna	Projektant	mgr inż. Piotr Tomala	697/01/DUW	konstrukcyjno budowlana	
	Sprawdzający	mgr inż. Sylwester Biajgo	1/02/DUW	konstrukcyjno budowlana	
Zieleń	Projektant	mgr inż. Magdalena Lisowska			

Stadium
PROJEKT BUDOWLANY

Nazwa opracowania
PROJEKT ZAGOSPODAROWANIA TERENU

Nazwa rysunku
Plan sytyacyjno-wysokościowy z oznaczeniem granic terenu objętego projektem, gospodarką zieleni i uzbrojeniem terenu z zaznaczeniem części nieruchomości przewidzianych do zajęcia

Data 10.2008 Skala 1:500 Nr umowy 9/W/I/2008

Nr rysunku 546/Z/PB/PZ/001/A09/W01/01

87